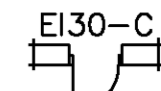
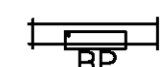
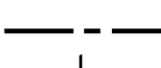
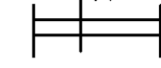

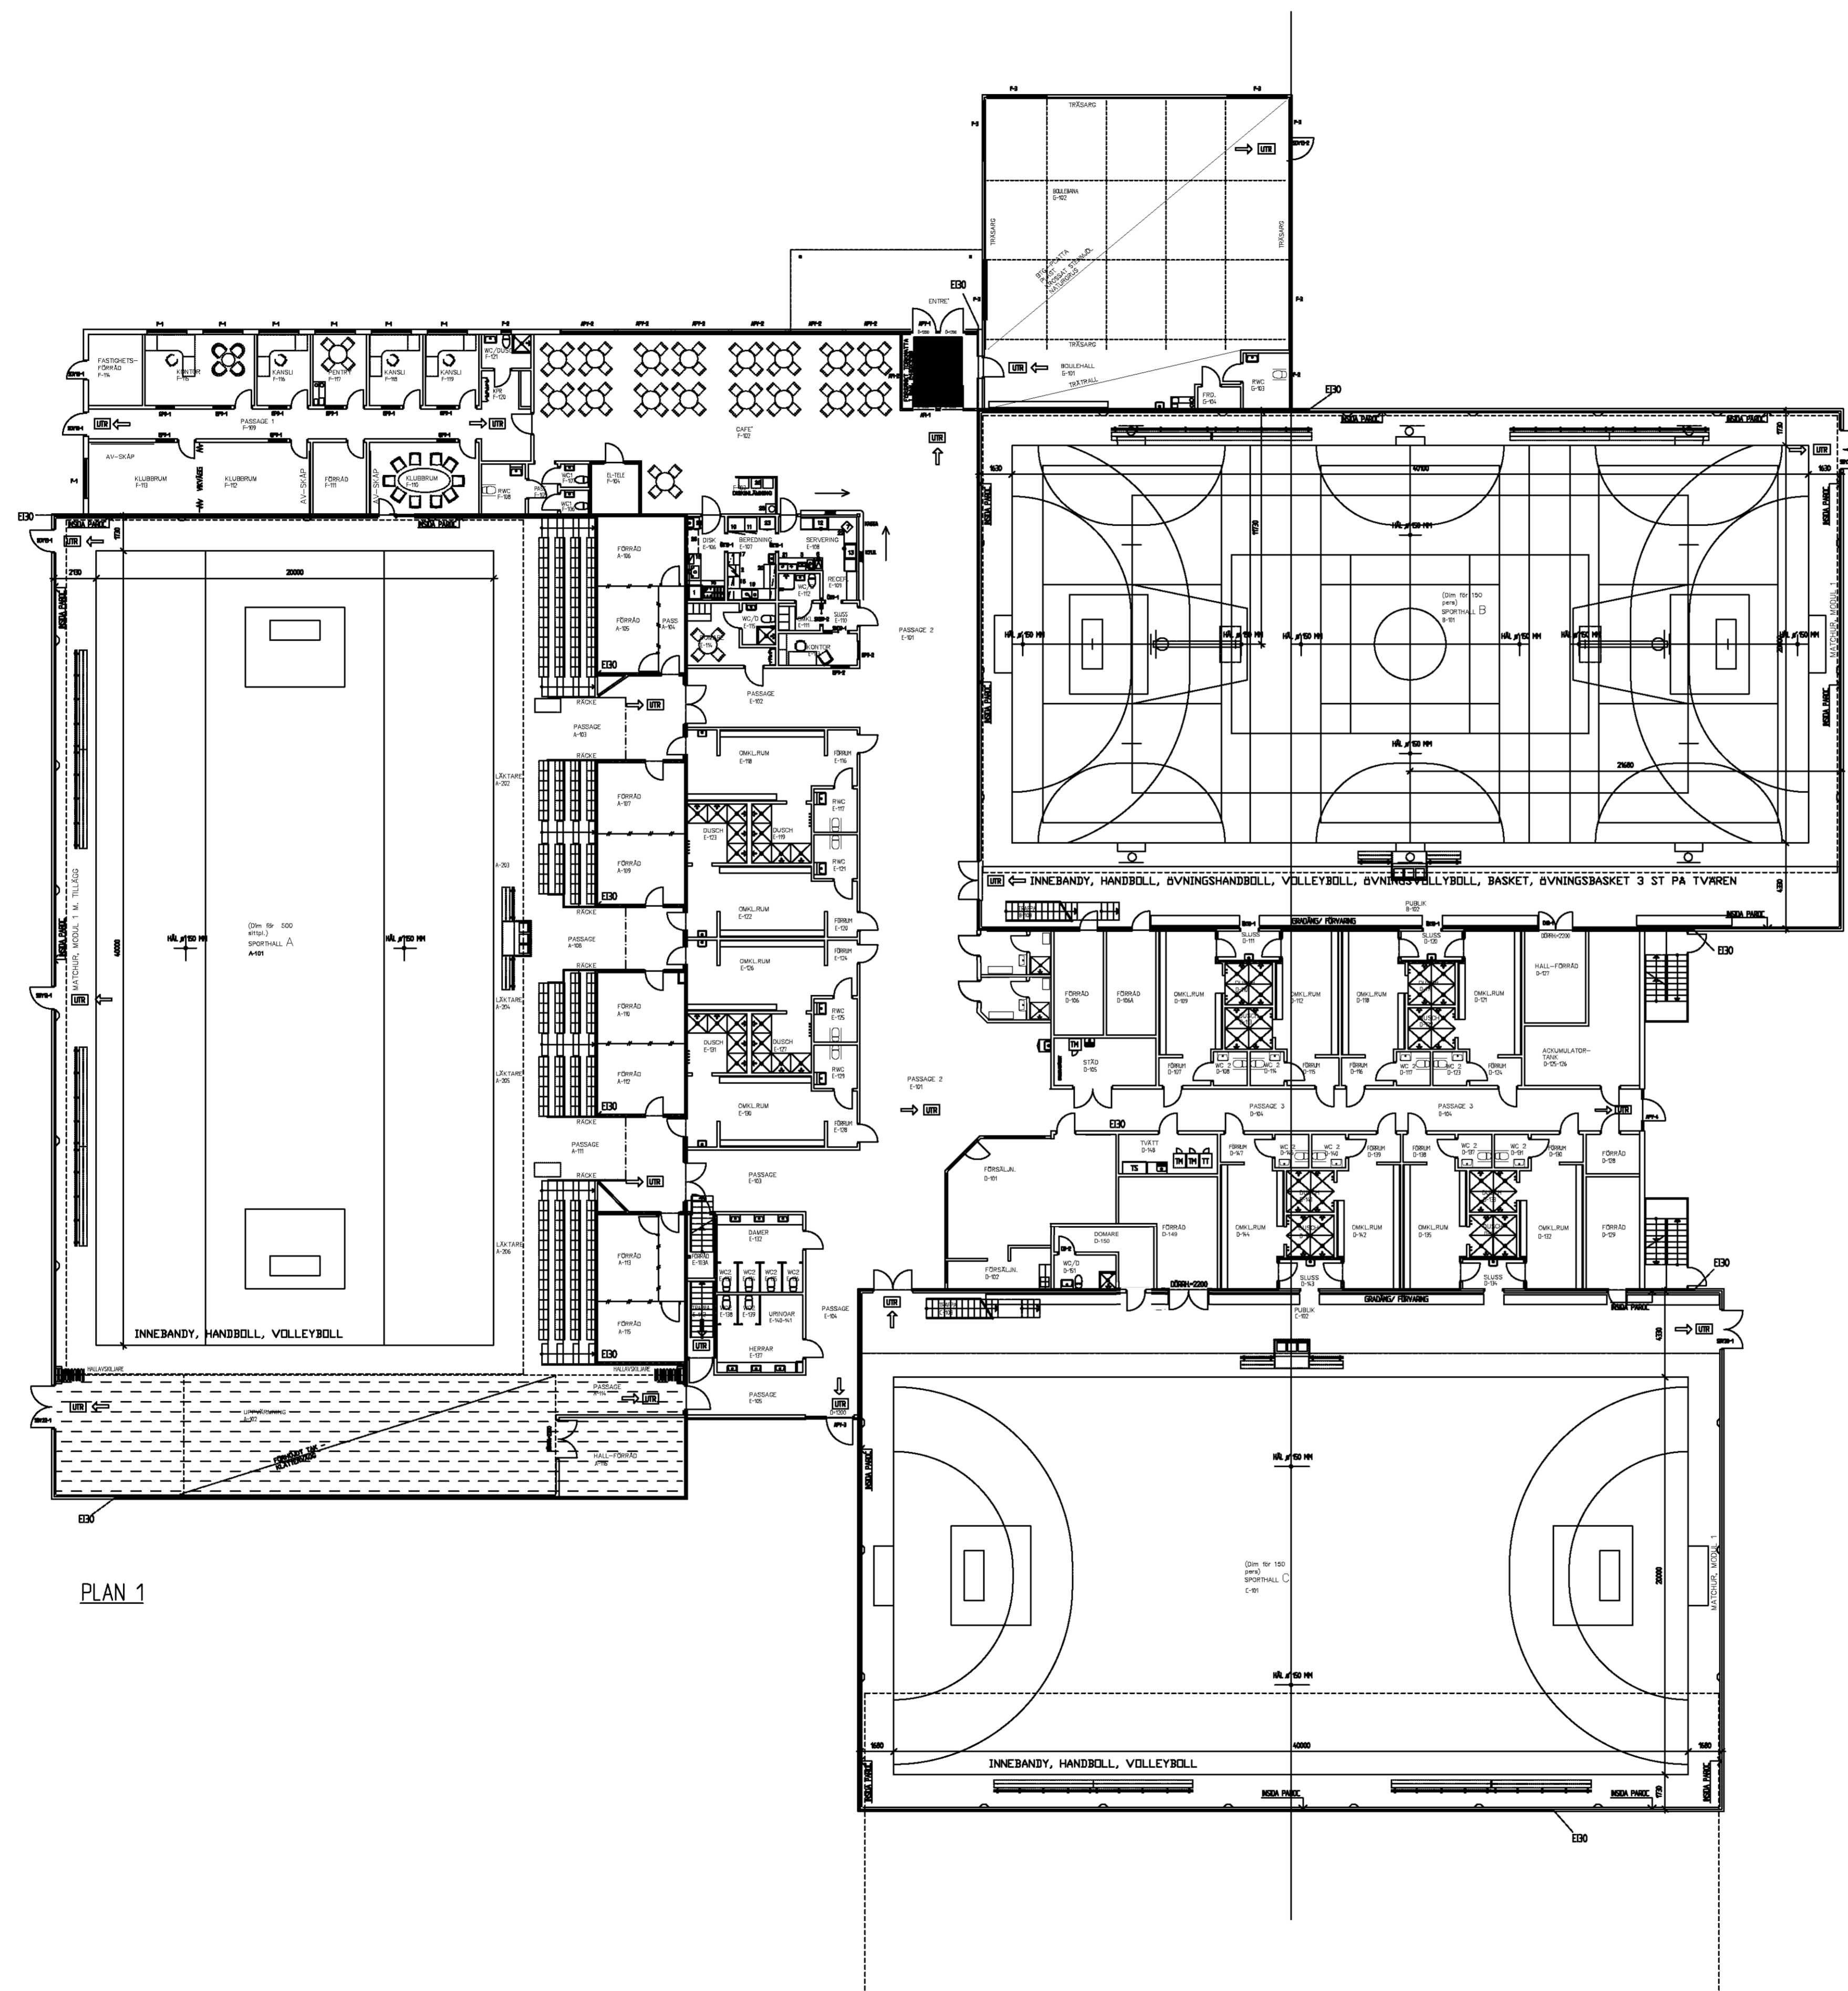
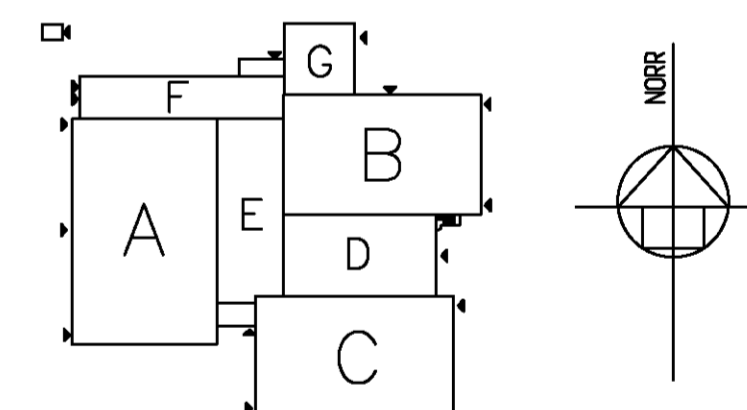


FÖRKLARINGAR

-  EI30-C SJÄLVSTÄNGANDE DÖRR I BRANDCELLSGRÄNS
-  VATTENBRANDPOST
-  BRANDCELLSGRÄNS EI 30
-  VÄGGGLITTERA, ENL. VÄGGTYPSSRITNING
-  UTRYMNINGSSKYLT BRAND



PLAN 1



BET	ANT	RELATIONSHANDLING	07-09-13	LB
		ÄNDRINGEN AVSER	DATUM	SIGN

RELATIONSHANDLING


KARLSTADS KOMMUN
 TEKNIK- OCH FASTIGHETSFÖRVALTNINGEN
 651 84 KARLSTAD Tel. 054-295000 Fax. 054-295050

A	K-KONSULT	ARKITEKTER AB	TEL 054-228790	FAX 054-212224
K	STRUCTOR	AB	TEL 054-240261	FAX 054-240269
E	CARL	BRO AB	TEL 010-4800000	FAX 010-4802539
R	VÄRMETEKNISKA	BYRÅN AB	TEL 054-175236	FAX 054-189926
L	KVE-KONSULT	AB	TEL 054-102045	FAX 054-158844
M	SWEED	YBB	TEL 054-147723	FAX 054-147701

UPPDRAG NR	77175-004	RITAD/KONSTR AV	ANSVARIG	HANDLÄGGARE
DATUM	2007-01-30	STAFFAN STERNER		LB
NYBYGGNAD AV SPORTHALL HAIK-HALLEN KARLSTAD				

PLAN 1	NUMMER	BET
SKALA	A3-1400	A30-61-110
	A1-1200	

