
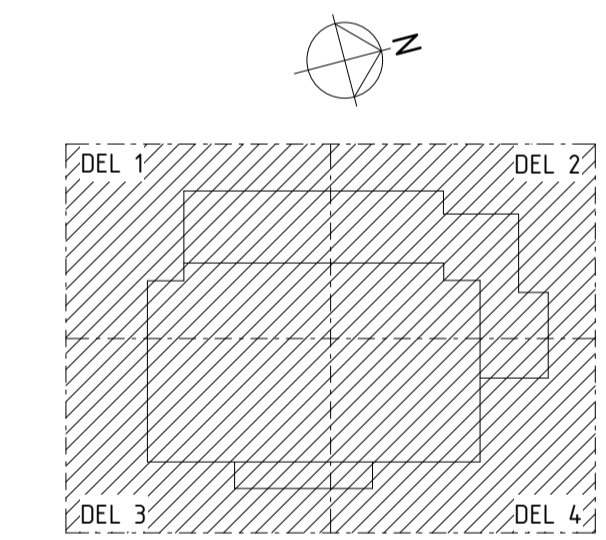


FÖRKLARINGAR

ALLA MÅTT, UNDTAGET PLUSHÖJDER, ANGES I MM

BETECKNINGAR

- VÄGLEDANDE MARKERING
- VÄGLEDANDE MARKERING

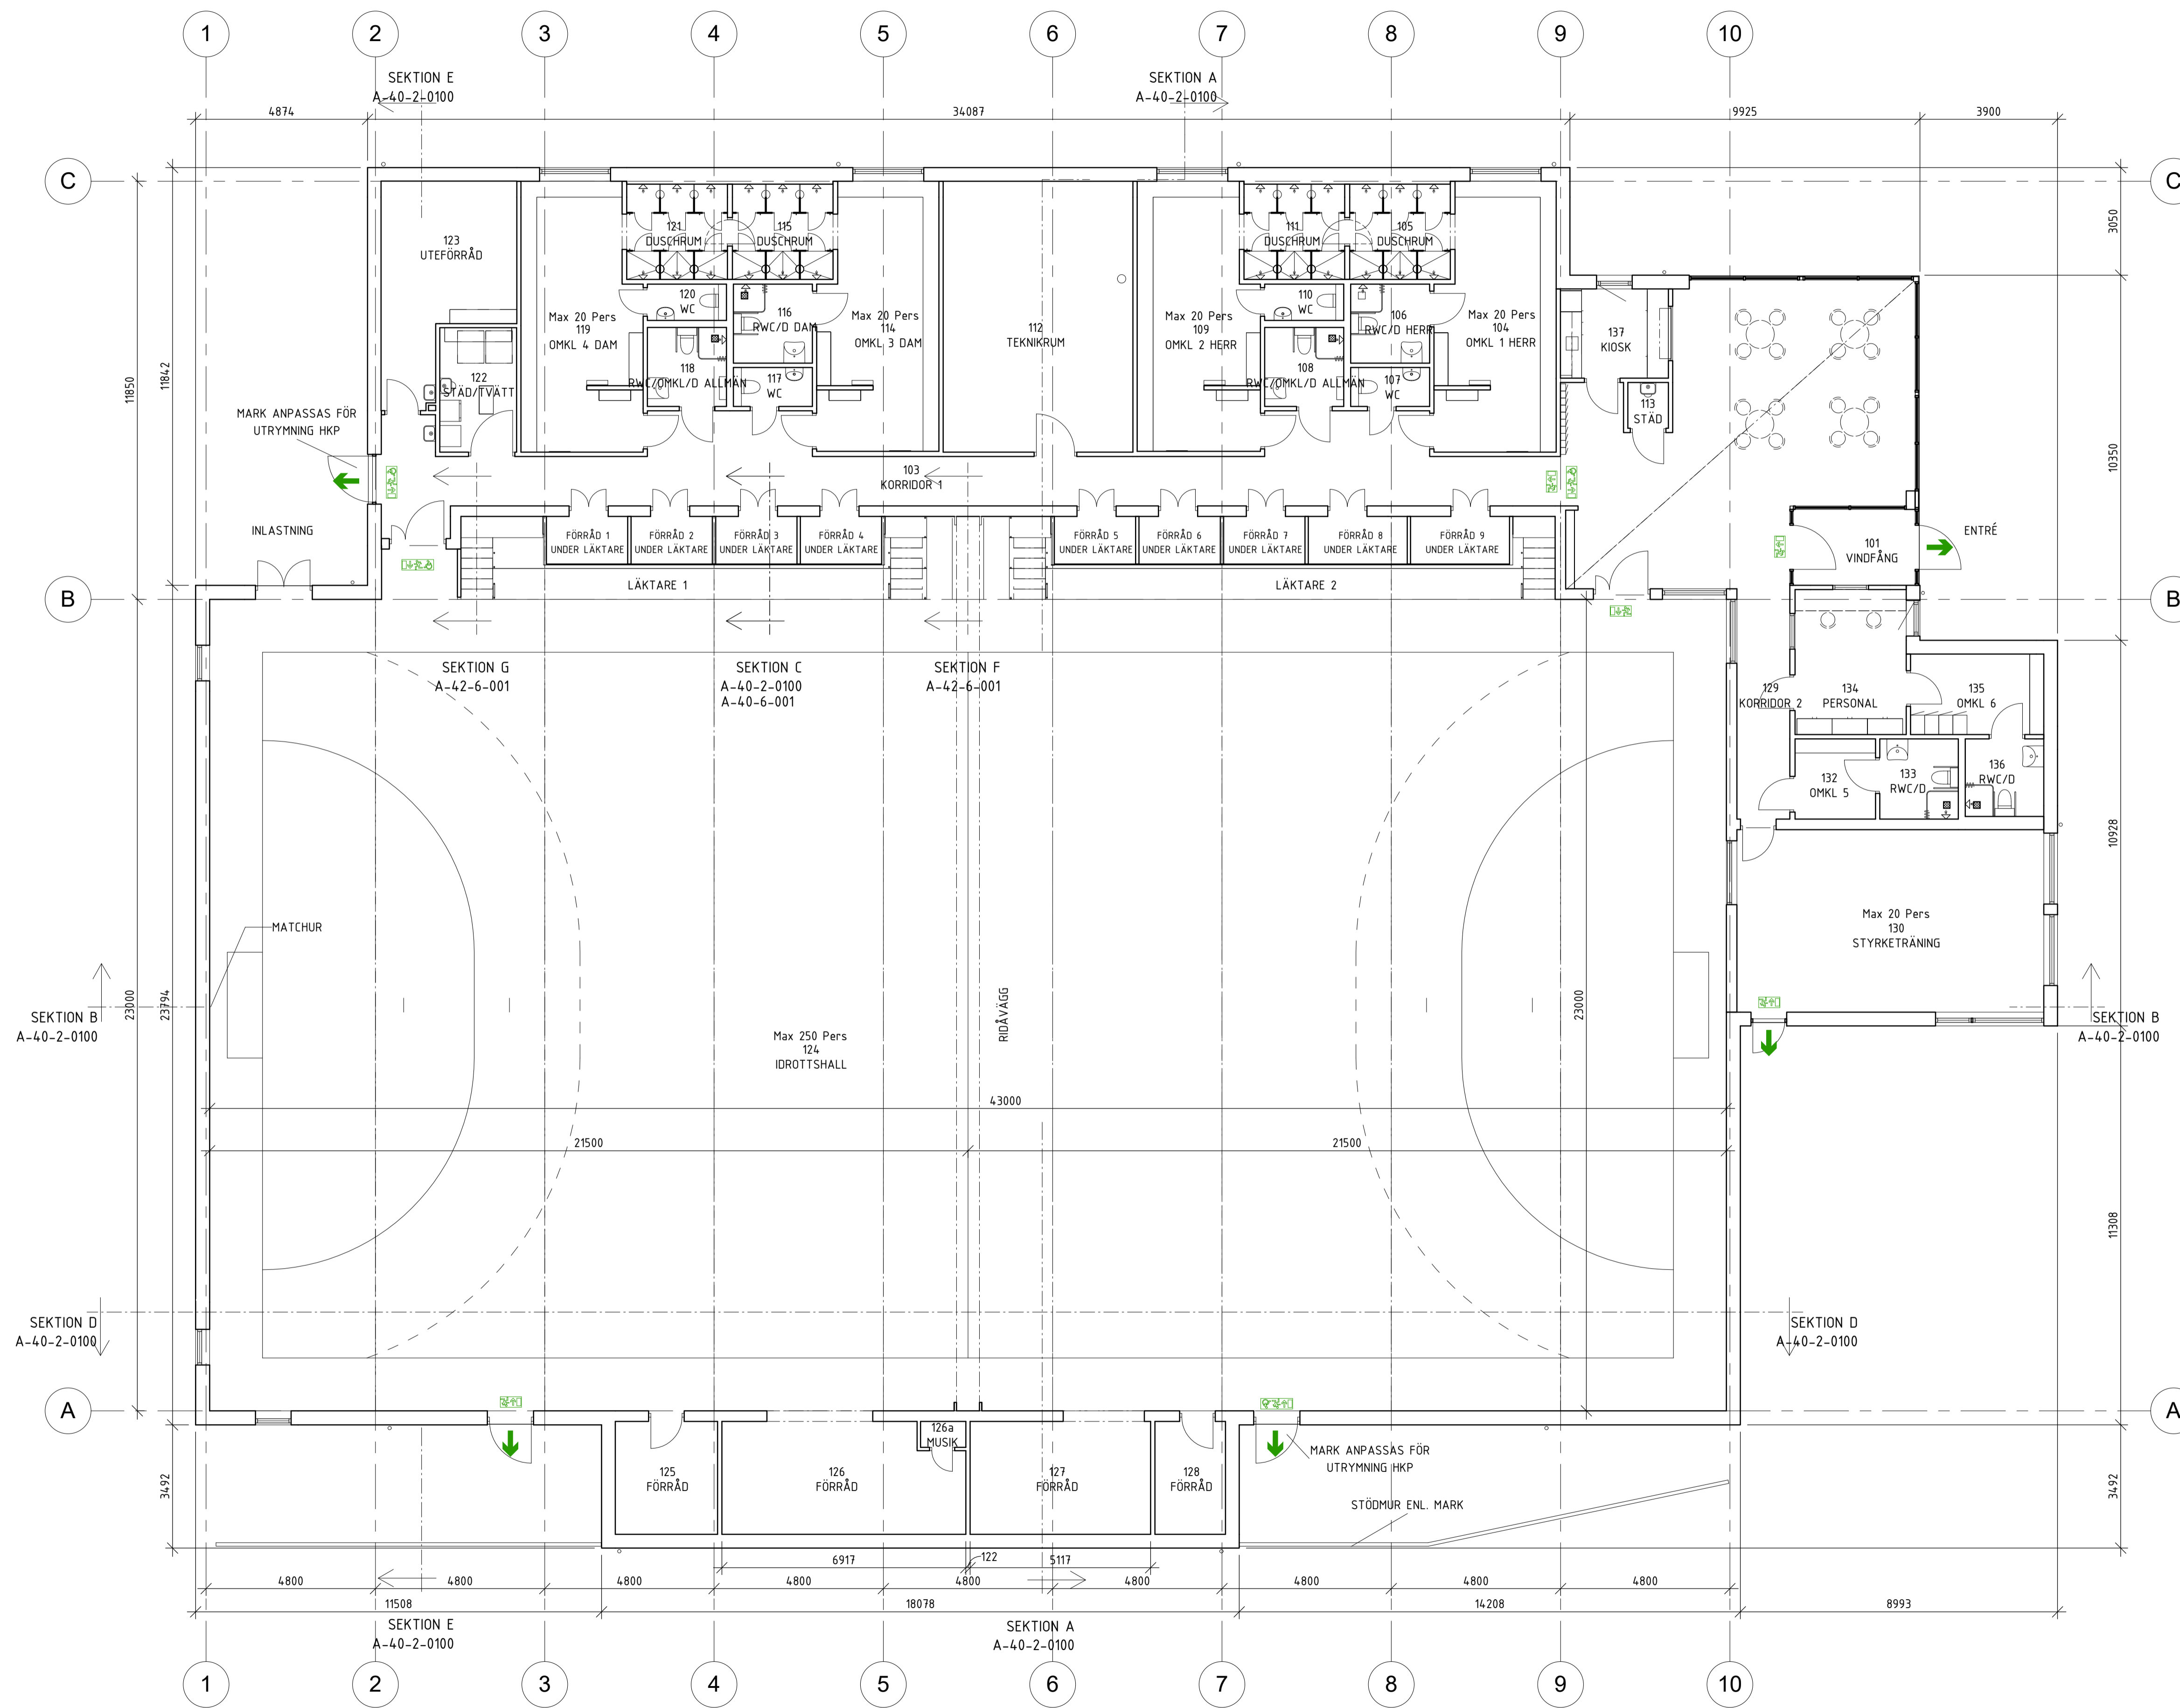

SEKTION B
A-40-2-0100


SEKTION D
A-40-2-0100

SEKTION D
A-40-2-0100

SEKTION B
A-40-2-0100

SEKTION E
A-40-2-0100

SEKTION A
A-40-2-0100

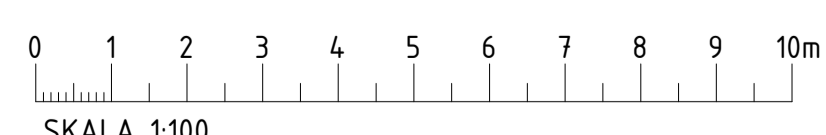

-	RELATIONSHANDLING	2018-11-20	PRA
BET	ÄNDRINGEN AVSER	DATUM	SIGN
RELATIONSHANDLING			
TEKNIK- OCH FASTIGHETSFÖRVALTNINGEN			
 ERIKSBERG 1:1 HULTSBERG IP			
<input checked="" type="checkbox"/>	A	CADDEN AB	
<input type="checkbox"/>	K	SWECO AB	
<input type="checkbox"/>	E	EKG AB	
<input type="checkbox"/>	V	KVE KONSULT AB	
<input type="checkbox"/>	L		
<input type="checkbox"/>	M		
Uppdrags Nr 222640		Förvaltare TOMAS KARLSSON	
Datum 2017-06-30		Projekt Led TOMAS KARLSSON	
Handläggare PÅR ANDERSSON		Ansvarig DAN FALLQUIST	
Byggnad Del 12404 A		Ritad/Konstr. Av PA Ritningsnamn PLAN 1, ÖVERSIKT	
Skala 1:100	Ritning nr A-40-1-0100	BET -	

Z:\Projekt\Micro\2017 Hultsberg IP\ERIKSBERG Hultsberg IP\ERIKSBERG Hultsberg IP.rvt